




	新建建筑物
	用地边界线
	罐区及防火墙
	道路
	露天设备及框架
	管廊
	铺砌场地 硬化地面
	示意绿化用地
	围墙大门

说明

1. 本图是根据建设单位提供的全厂厂区图及有关专业条件编制的。
2. 图中所标注尺寸：建筑物以外墙为准，道路以路缘线为准，防火堤及水池以内缘为准。
3. 图中道路转弯半径除注明者外，其余均为12.00米。
4. 本图所标注坐标系为2000大地坐标系，高程基准为1985国家高程基准。
5. 采用主要标准：
GB50160-2008(2018年版)《石油化工企业设计防火规范》
GB50489-2009《化工企业总图运输设计规范》
GB50016-2014(2018年版)《建筑设计防火规范》
图中阴影处为本项目设计范围。

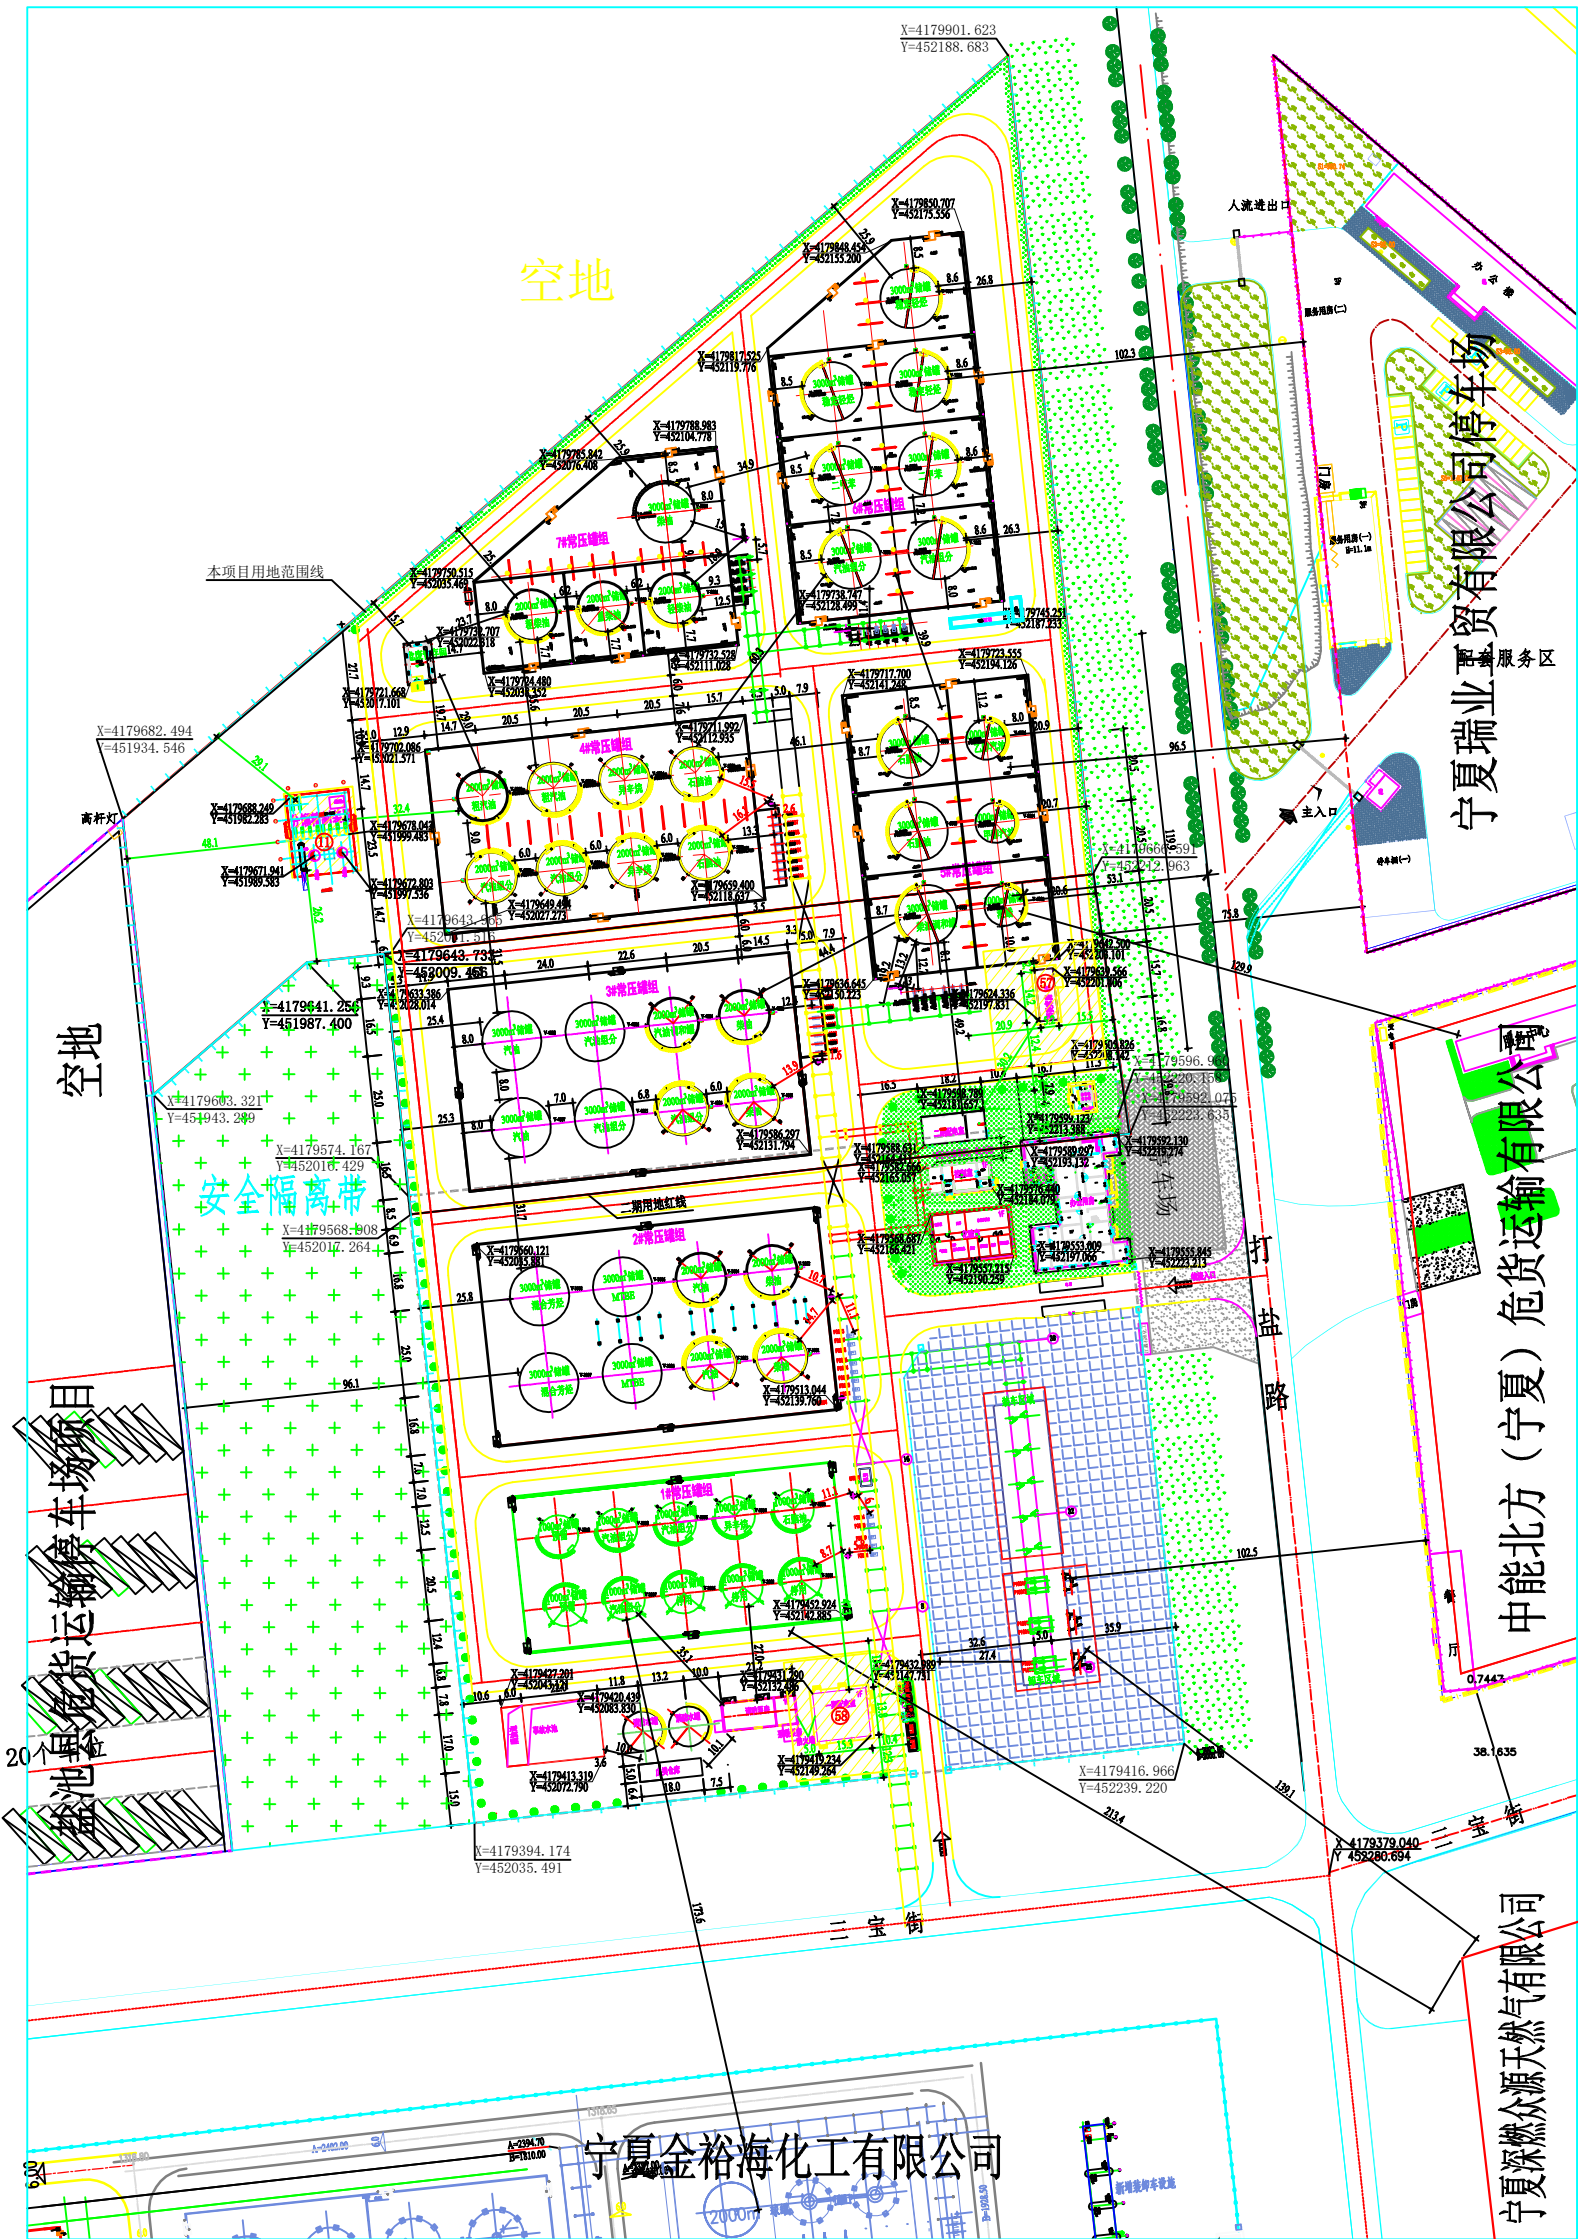

厂区周边设施防火间距一览表

[illegible]

建、构筑物一览表

建筑物									
序号	名称	生产类别	最大人数	占地面积/m ²	建筑面积/m ²	等效面积/m ²	层数	建筑高度/m	备注
1	办公室	丁类	二套	765.54	1531.08	1531.08	2F	7.8	已建
2	控制楼	丁类	一套	181.61	181.61	181.61	1F	4.7	已建
3	分析化验室	丙类	二套	300.63	300.63	300.63	1F	4.1	已建
4	二期配电室	丁类	二套	157.25	157.25	157.25	1F	5.2	已建
5	物资贮存库	乙类	二套	66.56	66.56	66.56	1F	4.8	已建
6	物资贮存库	戊类	二套	176.02	176.02	176.02	1F	4.6	已建
7	厕所	丁类	三套	42.72	42.72	42.72	1F	3.2	已建
8	变电所	丁类	二套	72.74	72.74	72.74	1F	6.3	已建
9	二期配电室	丁类	二套	212.31	212.31	212.31	1F	5.2	新建
合计				1978.08	2744.42	2744.42			
构筑物									
8	冷却塔	甲类	二套	8576	8576		单塔高度约		已建
9	事故池	丙类	二套	374	374		单塔高度约		已建
10	事故池	丙类	二套	102	102		单塔高度约		已建
11	事故池	丙类	二套	209	209		单塔高度约		已建
12	事故池	丙类	二套	112	112		单塔高度约		已建
13	事故池精制装置	甲类	二套	480	1592		罐高		新建
合计				44554	61905				

本項目新構建、約增加一覽表

单元号	单位名称	生产类别	占地面积 m ²	建筑面积 m ²	容积率	建筑高度 m	备注
⑦	丙类仓库	丙类	77.24	77.24	77.24	6.3	新建, 单层
⑧	一梯配电室	丁类	212.31	212.31	212.31	6.2	新建, 单层
⑪	分楼控制装置	甲类	480	/	1200	/	新建, 四层
合计			769.55	289.55	2209.55		

设施及建构筑物间的防火间距表


全厂主要技术经济指标

序号	指标名称	单位	数量	备注
1	总用地面积	m ²	95460	
2	建、构筑物占地面积	m ²	46532.88	
3	其中	建筑占地面积	m ²	13978.88
4		构筑物占地面积	m ²	44854
5	绿化面积	m ²	2744.42	
6	其中	已建绿化面积	m ²	2454.87
7		新建绿化面积	m ²	289.55
8	计算容积率总面积	m ²	56469.42	
9	其中	建筑容积率	m ²	2744.42
10		构筑物面积	m ²	61905
11	容积率		0.75	≥0.60
12	建筑系数	%	54	≥30%
13	绿地面积	m ²	7070	
14	绿地率	%	8.3	≤20%

危险废物项目环评报告编写方案审批表						
项目名称	50万吨/年煤基油基化学品固废资源化项目		建设地点	宁夏临海化工工业园区宁夏红鑫石油化工有限公司厂区内暂存场地		
申报单位	宁夏红鑫石油化工有限公司		申报单位法人	魏建文 18705035676		
设计单位	山东鸿远工程设计有限公司		设计单位法人	周云祥 1387160675		
评审事项						
设计单位 (盖章)	对照各项标准符合土地出让合同、设计条件及相关法规规范等要求，若产生地租、地租相关费用按标准列明，自然资源一致对待责任。 设计单位法人签字：_____ 年 月 日					
备注	1、根据有关法规规定，申报人应如实提交有关材料，并对其真实性、完整性负责，并对申报材料内容内容的真实性、完整性负责，以骗报、瞒报、造假等不正当手段取得环评许可的，将依法予以处罚。 2、申报人未依法进行陈述和申辩、设计单位在我院未进行环评许可(或行政处罚)之前擅自向我院提交书面陈述申辩意见。 建设单位已知知有关法规要求，并承诺对申报材料内容的真实性及数据的准确性负责，对与文件与报批(第一联)内容完全一致，且数据真实、完整、准确等不正当手段而产生的承担一切法律责任。(申请单位法人签字)：_____ 盖章					
基地管理单位意见						
年 月 日						
审批意见						
年 月 日						
经办人意见	年 月 日					
中核集团意见	年 月 日					
会签单位意见	年 月 日					
局长意见	年 月 日					
分管领导意见	年 月 日					
年 月 日						
批 明		日期	设计	制图	审核	审批
山东鸿远工程设计有限公司				公司名称	宁夏红鑫石油化工有限公司	
总平面布置图				设计项目	50万吨/年煤基油基化学品固废资源化项目	
				设计阶段	竣工图设计	
图 号				25010-2024-01		